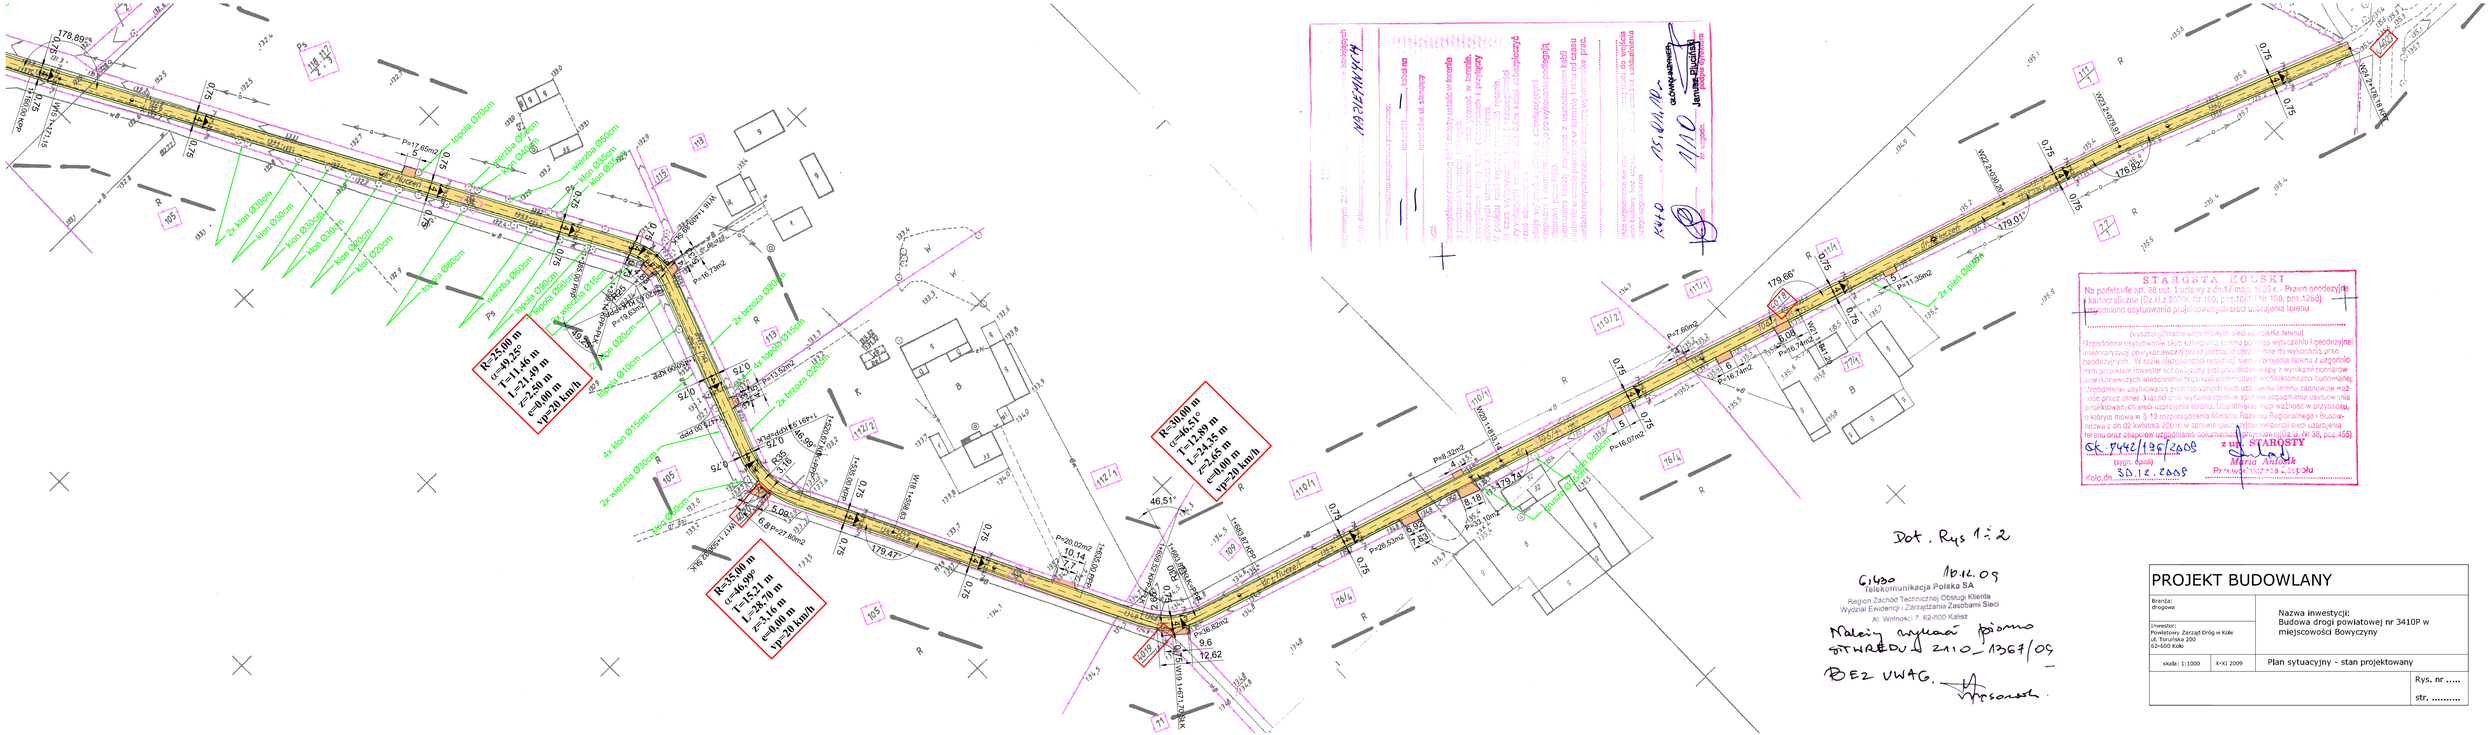
R=25,00 m
α=49,35°
T=11,46 m
L=21,49 m
z=2,60 m
e=0,00 m
vp=20 km/h
R=35,00 m
α=40,99°
T=15,21 m
L=28,70 m
z=3,16 m
e=0,00 m
vp=20 km/h
R=30,00 m
α=46,51°
T=12,99 m
L=24,35 m
z=2,65 m
e=0,00 m
vp=20 km/h
179,47°
179,74°
179,66°
179,01°
176,82°
178,89°
46,51°
STAROSTA KOLSKI

SK 7442/1956/2008
(sygn. akt)
z up. STAROSTY
Maria Antczak
Przewodnicząca Zespołu
Dot. Rys 1:2
Telekomunikacja Polska SA
Region Zachód Technicznej Obsługi Klienta
Wydział Ewidencji i Zarządzania Zasobami Sieci
Al. Wolności 7, 62-800 Kalisz
Należy wydać pismo
ST.WRED.U 2410_1367/09
BEZ UWAG.
10.12.09
PROJEKT BUDOWLANY
Branża: drogowa
Inwestor: Powiatowy Zarząd Dróg w Kole ul. Toruńska 200 62-600 Koło
Nazwa inwestycji: Budowa drogi powiatowej nr 3410P w miejscowości Bowyczyny
skala: 1:1000
X-XI 2009
Plan sytuacyjny - stan projektowany
Rys. nr .....
str. .....